


BESTANDSPLAN

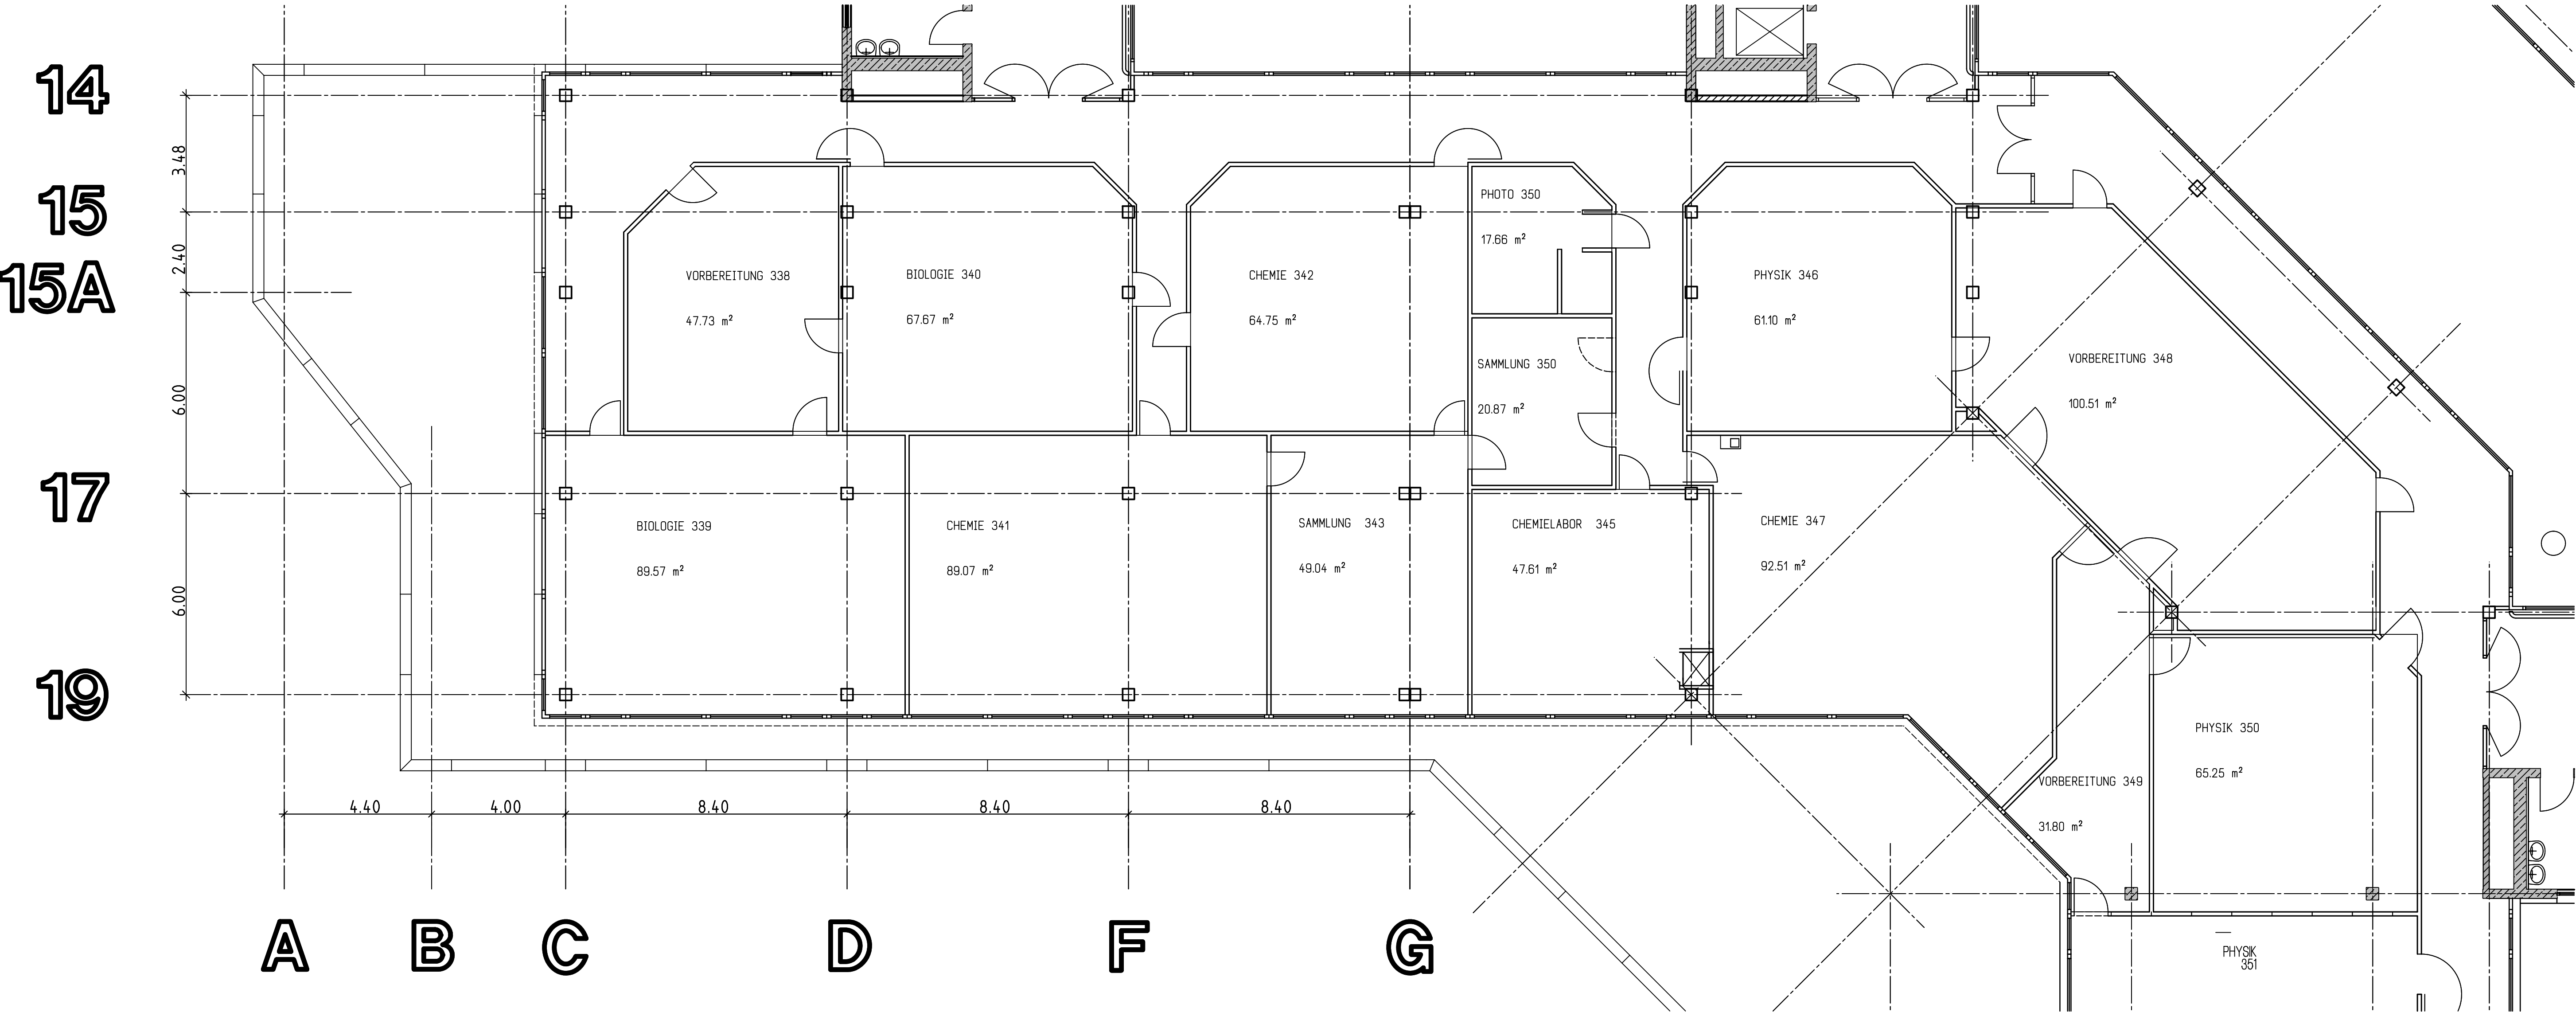

Bauvorhaben : KREISBERUFSSCHULZENTRUM NAGOLD RESTRUKTURIERUNG FACHKLASSENRÄUME	
Bauherr :  LANDKREIS CALW VOGTEISTRASSE 42 - 46 75365 CALW	
BESTANDSPLAN 1. OBERGESCHOSS	
Maßstab : 1:100	
Datum : 21/07/16	
Planverfasser :  LANDKREIS CALW VOGTEISTR.44-46, 75365 Calw ABT. 14 GEBÄUDE UND EDV TEL. 07051/160-292	
Plan Nr. Index	